

ZAŁĄCZNIK DO AKTU USTANAWIAJĄCEGO ODRĘBNĄ WŁASNOŚĆ LOKALU

OŚWIADCZENIE

Oświadczam, że lokal mieszkalny oznaczony nr 2 położony w budynku mieszkalnym jednorodzinnym w zabudowie szeregowej, Kostomłoty Pierwsze ul. Maciejówka 20A 26-085 Miedziana Góra, działka nr 605/4 obręb 0006 Kostomłoty I jest lokalem samodzielny w rozumieniu ustawy o własności lokali z dnia 24-06-1994, (art. 2 ust. 2 Dz. U. z 2021 pozycja 1048 ze zm.). Lokal może służyć swojemu przeznaczeniu.

mgr inż. Paweł Frańczak
upr. bud. nr SWK/0128/PWBKb/16

Oświadczam, że występujące rozbieżności pomiędzy zatwierdzonym Projektem Budowlanym a przedłożonym Projektem samodzielności lokali mieszkalnych dotyczące powierzchni mieszkań i wydzielonych pomieszczeń w mieszkaniu zostały dokonane w trakcie realizacji budowy i są nieistotnymi odstępstwami od zatwierzonego Projektu Budowlanego wg Art. 57 ust. 2 Ustawy Prawo Budowlane.



mgr inż. Paweł Frańczak
upr. bud. nr SWK/0128/PWBKb/16

LOKAL MIESZKALNY NR 2		
ZESTAWIENIE POWIERZCHNI UŻYTKOWEJ		
Lp	Nazwa pomieszczenia	Powierzchnia [m²]
1	POKÓJ Z ANEKSEM KUCHENNYM	28,35
2	POKÓJ	12,33
3	POKÓJ	10,06
4	POKÓJ	8,69
5	ŁAZIENKA	5,49
6	HALL	7,73
7	WIATROŁAP	3,29
Razem:		75,94


POMIESZCZENIE PRZYNALEŻNE					
ZESTAWIENIE POWIERZCHNI UŻYTKOWEJ					
Lp	Nazwa pomieszczenia	Powierzchnia [m²]			Razem
		h<1,40 m	1,40 m≤h<2,20 m	h≥2,20 m	
S2	ŚMIETNIK	2,49×0%=0,00		2,05×100%=2,05	2,05
Razem:		00,00		2,05	2,05

Rzut piętra I/Lokalizacja lokalu mieszkalnego, skala 1:1000

ul. Maciejówka

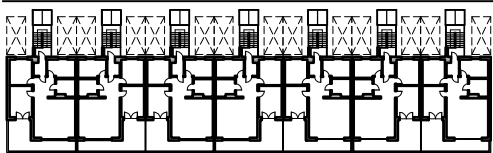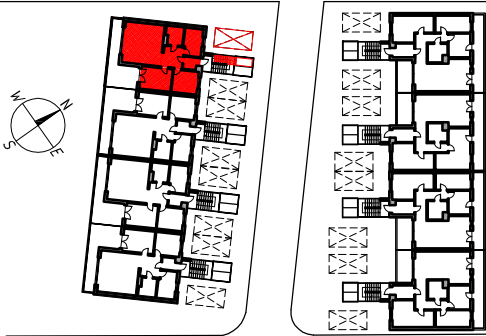

RZUT PARTERU
POMIESZCZENIE PRZYNALEŻNE
DO LOKALU MIESZKALNEGO NR 2

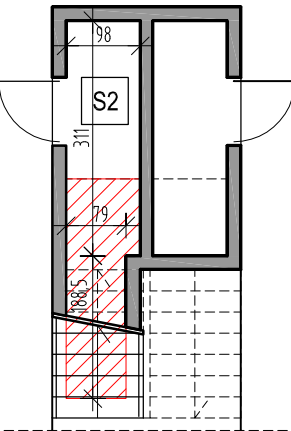

Uwagi:

- Podstawa opracowania: Ustawa z dnia 24.06.1994 o własności lokali.
- Obliczenia powierzchni dokonano na podstawie normy PN-ISO 9836:2015-12.
- Pomiaru odległości dokonano za pomocą dalmierza laserowego Bosch GLM 80 Professional.
- Lokal wydzielony ścianami trwałymi.

Nazwa inwestycji:

Budynek mieszkalny jednorodzinny w zabudowie szeregowej

Nr ewid. działki:
605/4

Obręb: 0006
Kostomłoty I

Pieczętka i podpis:

Adres obiektu:
Kostomłoty Pierwsze
ul. Maciejówka 20A

Numer lokalu:
2

Kondygnacja:
2-piętro I

Wysokość:
2,56+4,82 m

Powierzchnia użytkowa:

75,94 m²

Stadium:

Inwentaryzacja budowlana powykonawcza lokalu mieszkalnego

Temat:

Załącznik do aktu ustanawiającego odrębną własność lokalu

Opracował:
Paweł Frańczak

Nr upr. bud:
SWK/0128/PWBKb/16

Data opracowania:
08.2024

Skala:
1:100, 1:1000