

ZAŁĄCZNIK DO AKTU USTANAWIAJĄCEGO
ODRĘBNĄ WŁASNOŚĆ LOKALU


OŚWIADCZENIE

Oświadczam, że lokal mieszkalny oznaczony nr 2 położony w budynku mieszkalnym jednorodzinnym w zabudowie szeregowej, Kostomłoty Pierwsze ul. Maciejówka 22B 26-085 Miedziana Góra, działka nr 605/6 obręb 0006 Kostomłoty I jest lokalem samodzielnym w rozumieniu ustawy o własności lokali z dnia 24-06-1994, (art. 2 ust. 2 Dz. U. z 2021 pozycja 1048 ze zm.). Lokal może służyć swojemu przeznaczeniu.

mgr inż. Paweł Frańczak
upr. bud. nr SWK/0128/PWBKb/16

Oświadczam, że występujące rozbieżności pomiędzy zatwierdzonym Projektem Budowlanym a przedłożonym Projektem samodzielności lokali mieszkalnych dotyczące powierzchni mieszkań i wydzielonych pomieszczeń w mieszkaniu zostały dokonane w trakcie realizacji budowy i są nieistotnymi odstępstwami od zatwierdzonego Projektu Budowlanego wg Art. 57 ust. 2 Ustawy Prawo Budowlane.



mgr inż. Paweł Frańczak
upr. bud. nr SWK/0128/PWBKb/16

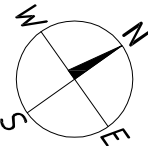


LOKAL MIESZKALNY NR 2		
ZESTAWIENIE POWIERZCHNI UŻYTKOWEJ		
Lp	Nazwa pomieszczenia	Powierzchnia [m²]
1	POKÓJ Z ANEKSEM KUCHENNYM	28,45
2	POKÓJ	12,39
3	POKÓJ	10,02
4	POKÓJ	8,60
5	ŁAZIENKA	5,44
6	HALL	7,78
7	WIATROŁAP	3,31
Razem:		75,99

POMIESZCZENIE PRZYNALEŻNE					
ZESTAWIENIE POWIERZCHNI UŻYTKOWEJ					
Lp	Nazwa pomieszczenia	Powierzchnia [m²]			Razem
		$h < 1,40 \text{ m}$	$1,40 \text{ m} \leq h < 2,20 \text{ m}$	$h \geq 2,20 \text{ m}$	
S2	ŚMIETNIK	$1,33 \times 0\% = 0,00$	$1,17 \times 50\% = 0,59$	$1,64 \times 100\% = 1,64$	2,23
Razem:		00,00	0,59	1,64	2,23

Rzut piętra I/Lokalizacja lokalu mieszkalnego, skala 1:1000

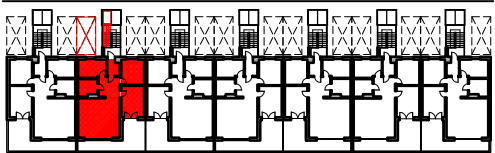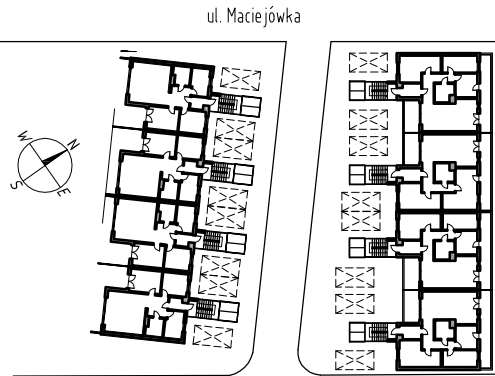

RZUT PARTERU
POMIESZCZENIE PRZYNALEŻNE
DO LOKALU MIESZKALNEGO NR 2

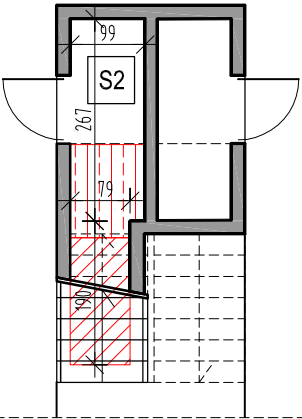

Uwagi:

- Podstawa opracowania: Ustawa z dnia 24.06.1994 o własności lokali.
- Obliczenia powierzchni dokonano na podstawie normy PN-ISO 9836:2015-12.
- Pomiaru odległości dokonano za pomocą dalmierza laserowego Bosch GLM 80 Professional.
- Lokal wydzielony ścianami trwałymi.

Nazwa inwestycji:

Budynek mieszkalny jednorodzinny w zabudowie szeregowej

Nr ewid. działki: 605/6	Obręb: 0006 Kostomłoty I
Adres obiektu: Kostomłoty Pierwsze ul. Maciejówka 22B	Numer lokalu: 2
Kondygnacja: 2-piętro I	Wysokość: 2,56+4,87 m

Powierzchnia użytkowa:
75,99 m²

Pieczętka i podpis:

Opracował: Paweł Frańczak
Nr upr. bud: SWK/0128/PWBKb/16
Data opracowania: 08.2024
Skala: 1:100, 1:1000

Stadium:
Inwentaryzacja budowlana powykonawcza lokalu mieszkalnego

Temat:

Załącznik do aktu ustanawiającego odrębną własność lokalu