


ZAŁĄCZNIK DO AKTU USTANAWIAJĄCEGO ODRĘBNĄ WŁASNOŚĆ LOKALU


OŚWIADCZENIE

Oświadczam, że lokal mieszkalny oznaczony nr 2 położony w budynku mieszkalnym jednorodzinny w zabudowie szeregowej, Kostomłoty Pierwsze ul. Maciejówka 22A 26-085 Miedziana Góra, działka nr 605/6 obręb 0006 Kostomłoty I jest lokalem samodzielny w rozumieniu ustawy o własności lokali z dnia 24-06-1994, (art. 2 ust. 2 Dz. U. z 2021 pozycja 1048 ze zm.). Lokal może służyć swojemu przeznaczeniu.

mgr inż. Paweł Frańczak
upr. bud. nr SWK/0128/PWBKb/16

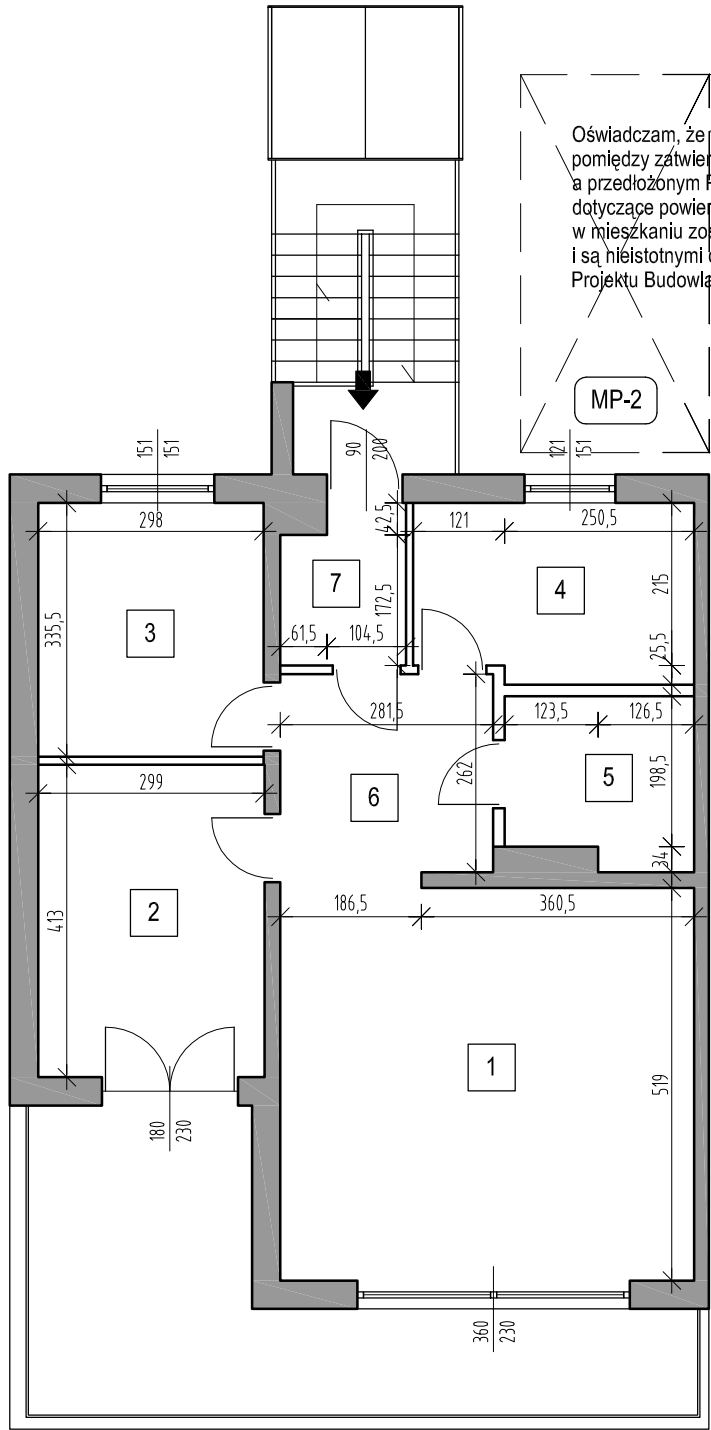

mgr inż. Paweł Frańczak
upr. bud. nr SWK/0128/PWBKb/16

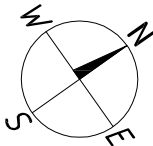


LOKAL MIESZKALNY NR 2		
ZESTAWIENIE POWIERZCHNI UŻYTKOWEJ		
Lp	Nazwa pomieszczenia	Powierzchnia [m²]
1	POKÓJ Z ANEKSEM KUCHENNYM	28,40
2	POKÓJ	12,36
3	POKÓJ	10,00
4	POKÓJ	8,62
5	ŁAZIENKA	5,40
6	HALL	7,77
7	WIATROŁAP	3,31
Razem:		75,86

POMIESZCZENIE PRZYNALEŻNE					
ZESTAWIENIE POWIERZCHNI UŻYTKOWEJ					
Lp	Nazwa pomieszczenia	Powierzchnia [m²]			Razem
		$h < 1,40 \text{ m}$	$1,40 \text{ m} \leq h < 2,20 \text{ m}$	$h \geq 2,20 \text{ m}$	
S2	ŚMIETNIK	$0,99 \times 0\% = 0,00$		$1,63 \times 100\% = 1,63$	1,63
Razem:		00,00		1,63	1,63

Rzut piętra I/Lokalizacja lokalu mieszkalnego, skala 1:1000



RZUT PARTERU
POMIESZCZENIE PRZYNALEŻNE
DO LOKALU MIESZKALNEGO NR 2

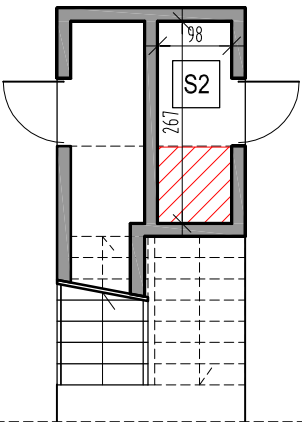

Uwagi:

- Podstawa opracowania: Ustawa z dnia 24.06.1994 o własności lokali.
- Obliczenia powierzchni dokonano na podstawie normy PN-ISO 9836:2015-12.
- Pomiaru odległości dokonano za pomocą dalmierza laserowego Bosch GLM 80 Professional.
- Lokal wydzielony ścianami trwałymi.

Nazwa inwestycji:

Budynek mieszkalny jednorodzinny w zabudowie szeregowej

Nr ewid. działki:
605/6

Adres obiektu:
Kostomłoty Pierwsze
ul. Maciejówka 22A

Kondygnacja:
2-piętro I

Powierzchnia użytkowa:
75,86 m²

Obręb: 0006
Kostomłoty I

Numer lokalu:
2

Wysokość:
2,56+5,30 m

Pieczętka i podpis:

Opracował:
Paweł Frańczak

Nr upr. bud:
SWK/0128/PWBKb/16

Data opracowania:
08.2024

Skala:
1:100, 1:1000

Stadium:

Inwentaryzacja budowlana powykonawcza lokalu mieszkalnego

Temat:

Załącznik do aktu ustanawiającego odrębną własność lokalu